





CSAH 21

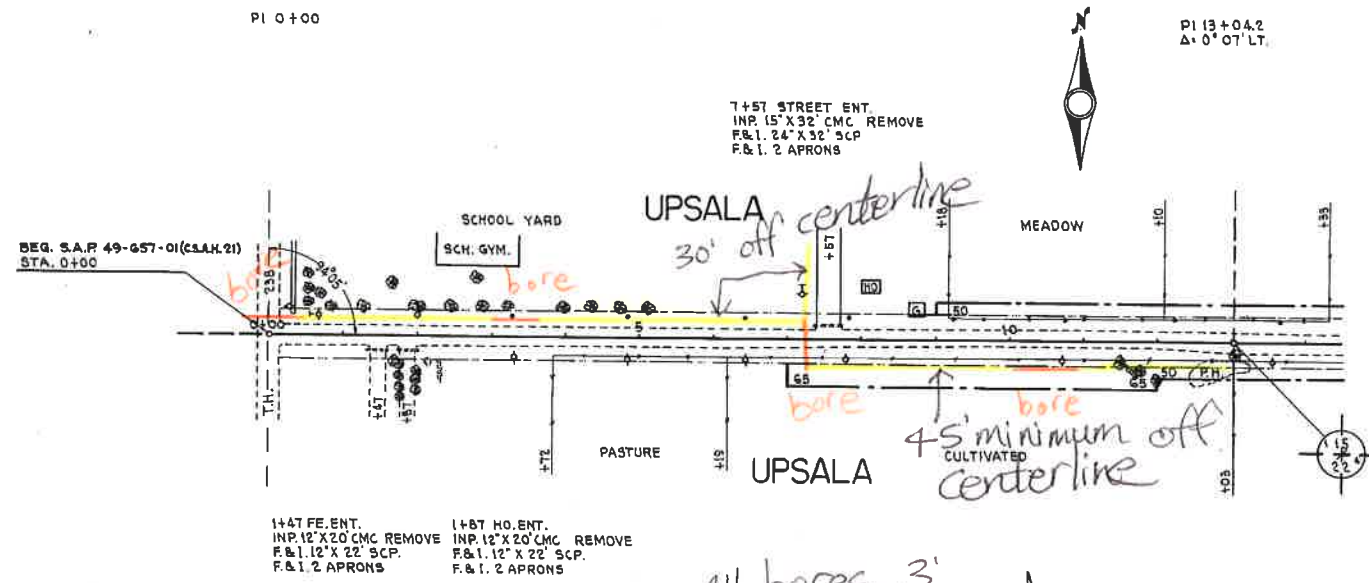

All bores 3'
below ditch grade
2" HDPE

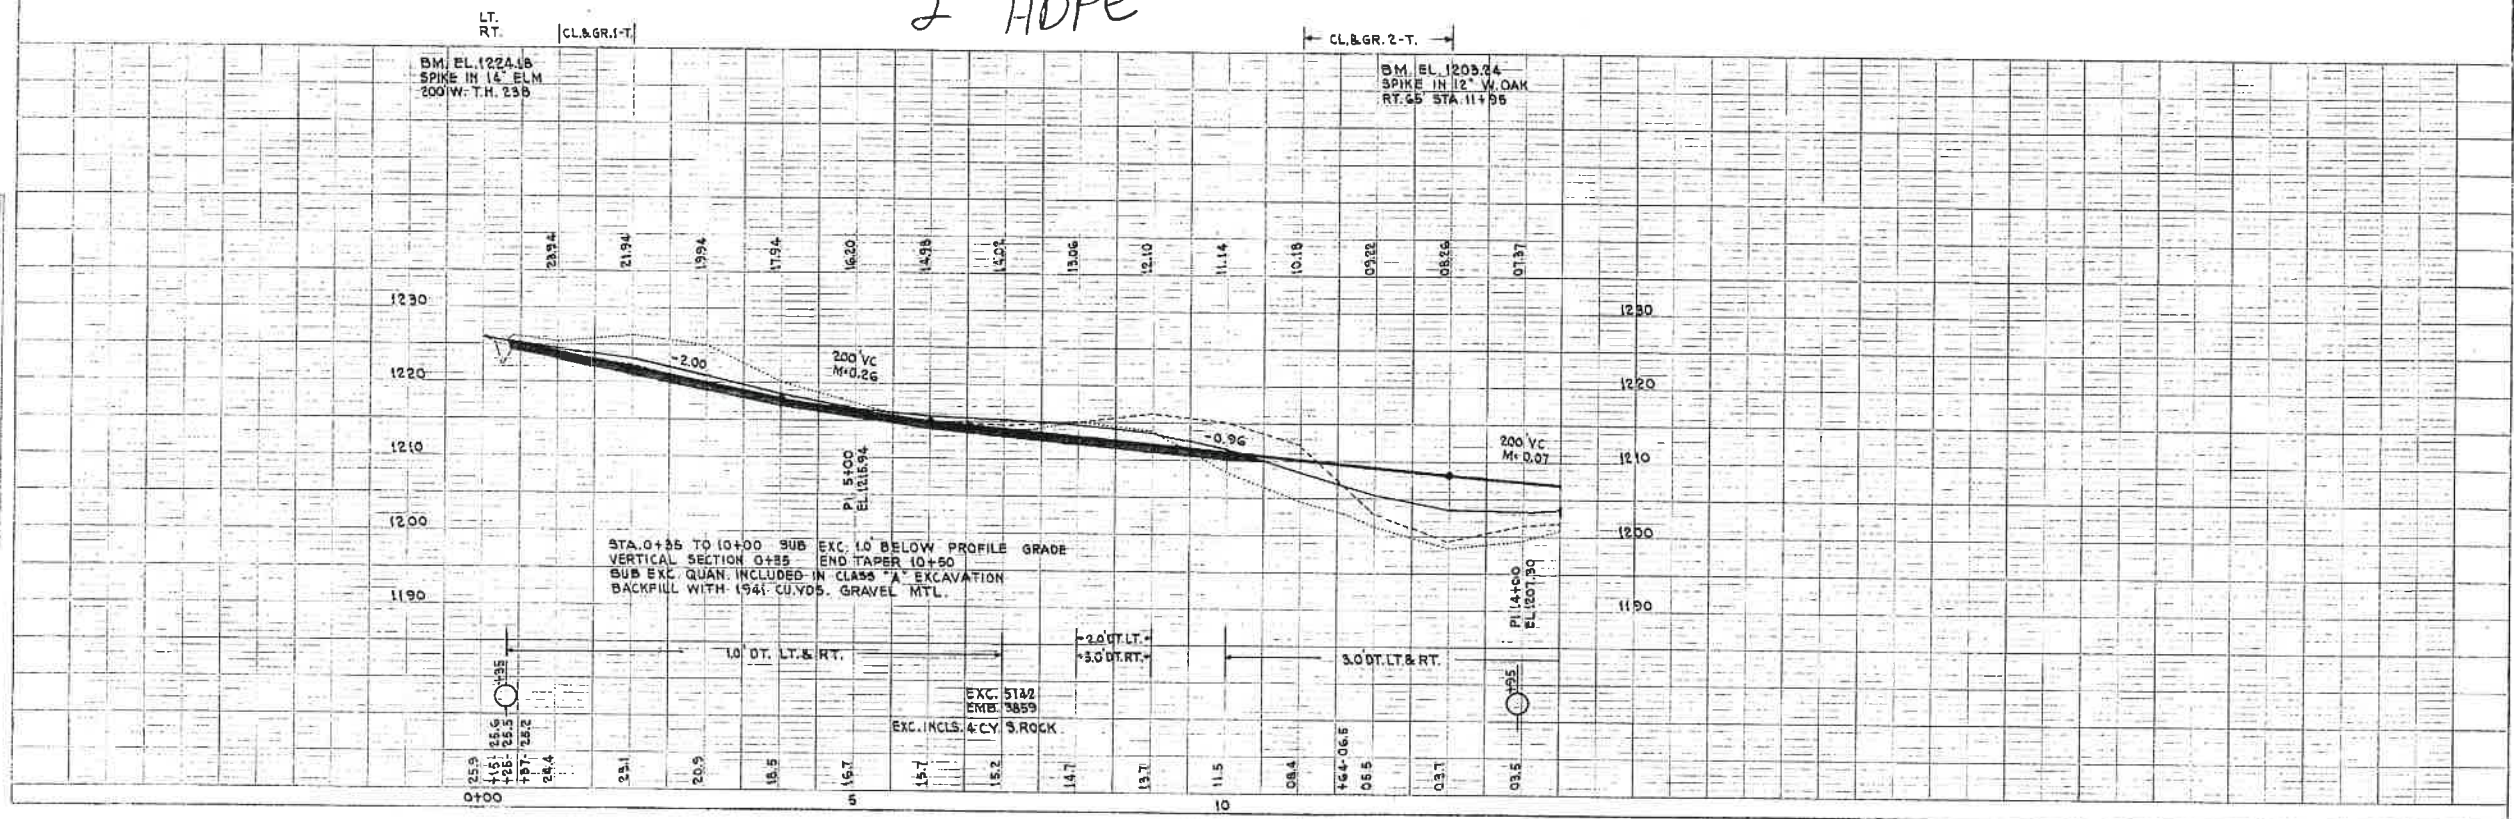

CSAH 21

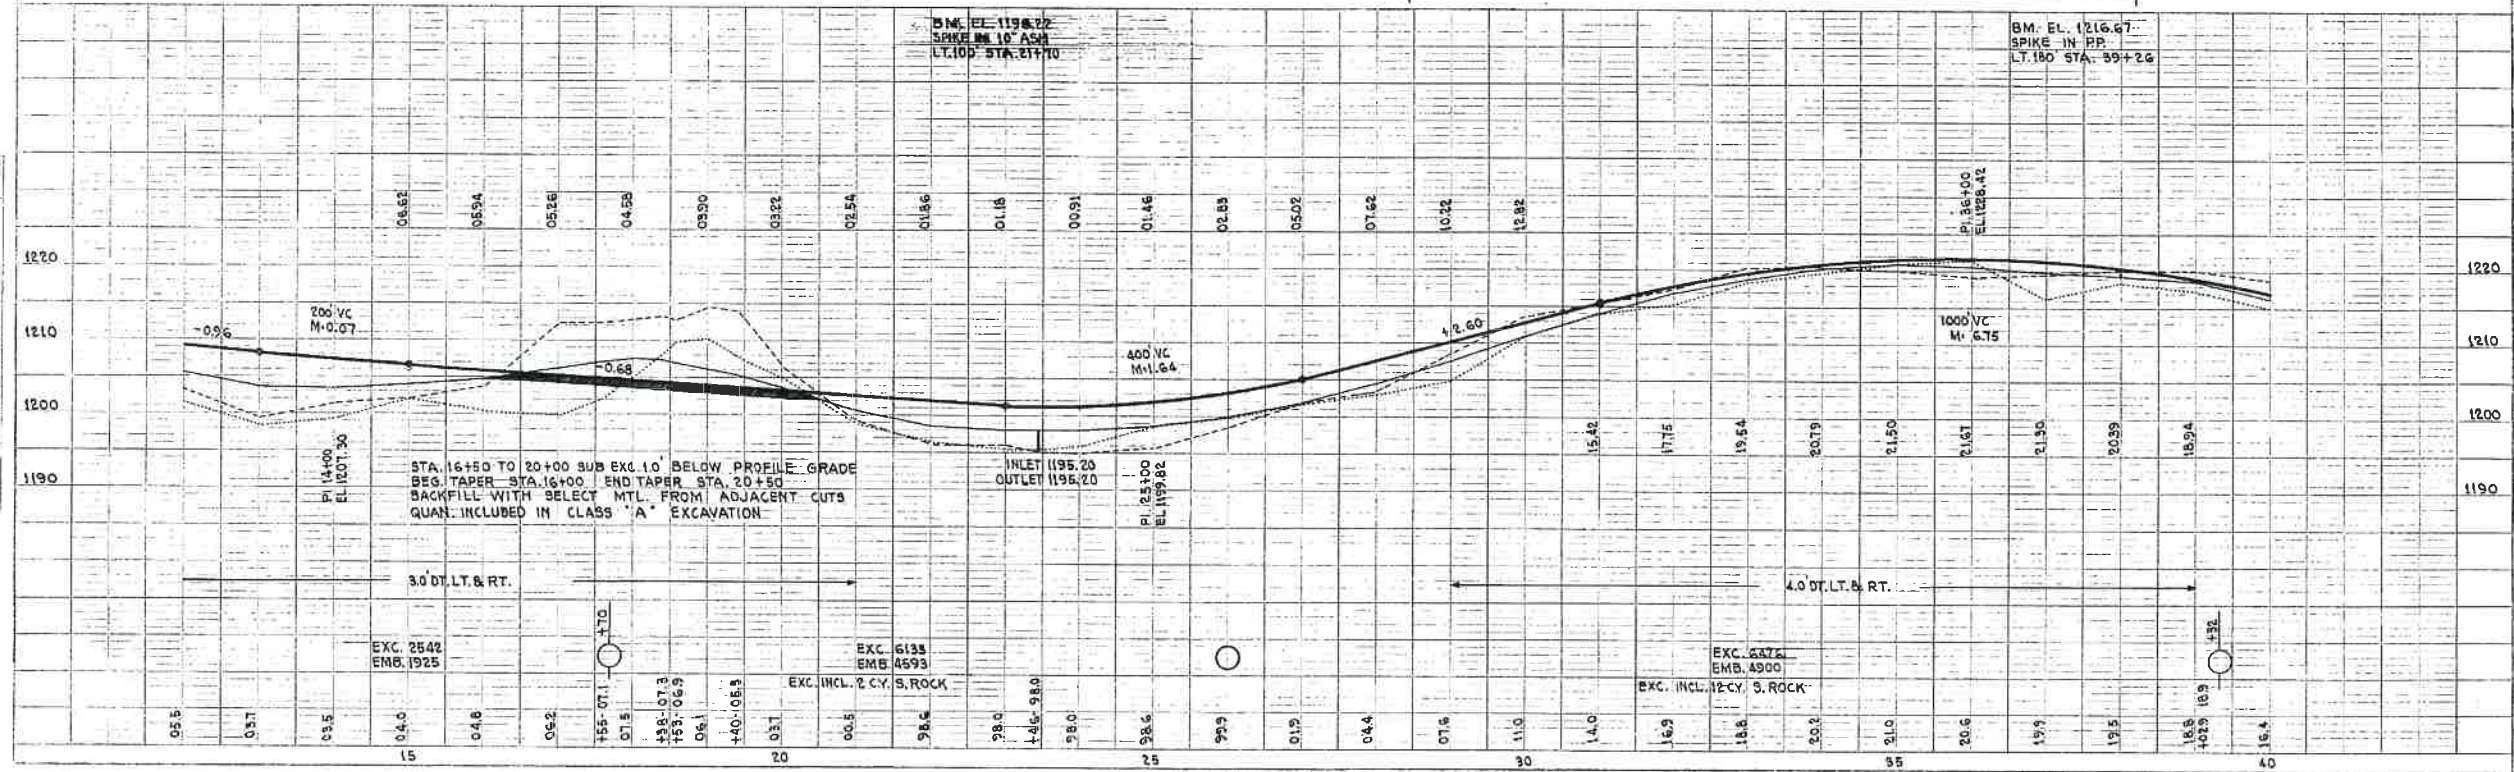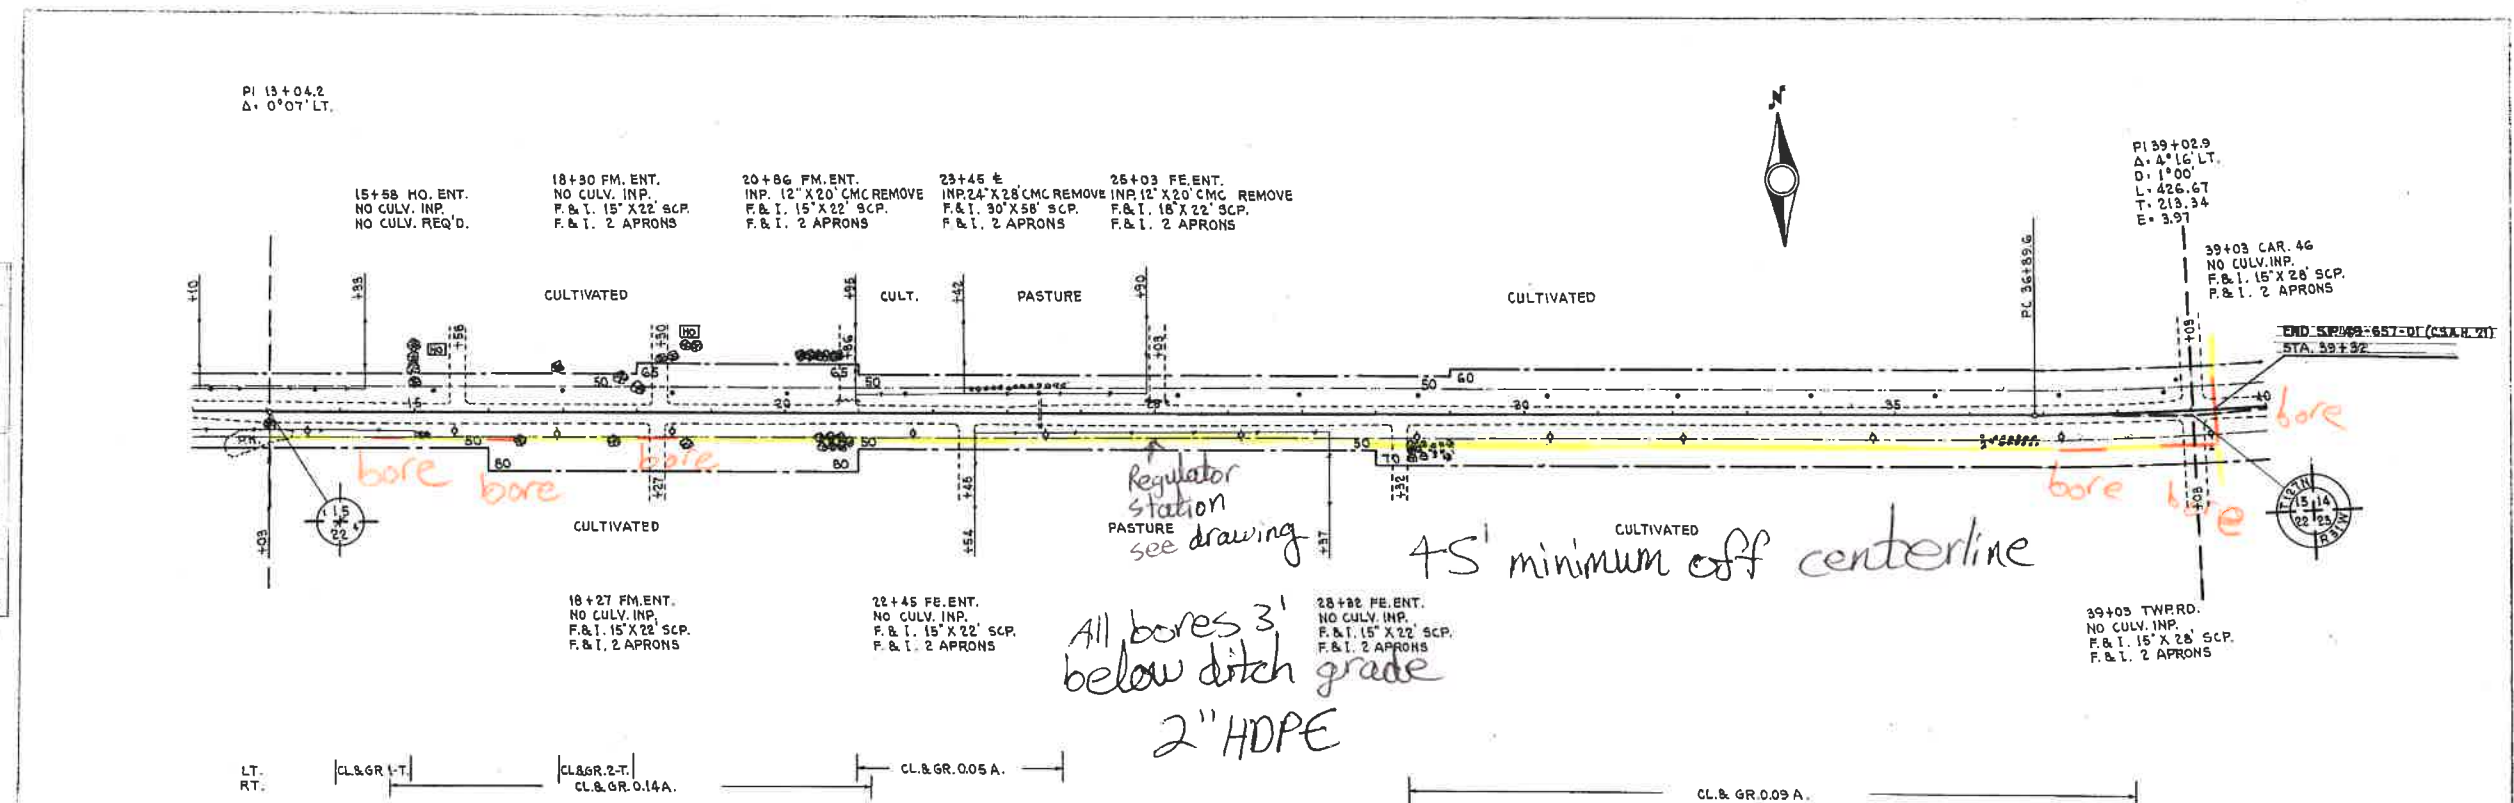

CSAH 21

